

MAYENNE- 53

Chemin rural du Gravier

Lotissement "Le Clos de la Baudrairie 1"


Vente par SCIC COOP LOGIS

PLAN DE BORNAGE

LOT N° 21

Superficie : 397m²

Cadastre : Section YN n° 35

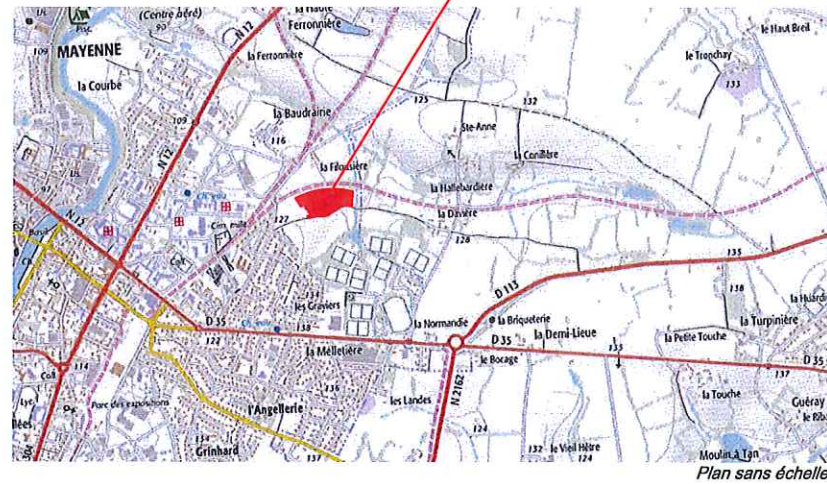

Dressé le 02/08/2016 par :



Géomètres-Experts
Urbanisme & VRD

31, Boulevard Lucien de Montigny

53100 MAYENNE


Tél: 02.43.04.13.06 - Fax: 02.43.00.38.79

email: mayenne@kaligeo.fr

Dossier L18758

SYSTEME DE COORDONNEES : CC48

MATRICULE	X	Y
A	1433174.76	7240157.46
B	1433171.19	7240158.68
C	1433174.95	7240177.19
D	1433192.94	7240181.01
E	1433196.24	7240166.40
F	1433191.36	7240165.30
G	1433190.28	7240162.76
H	1433178.49	7240158.00

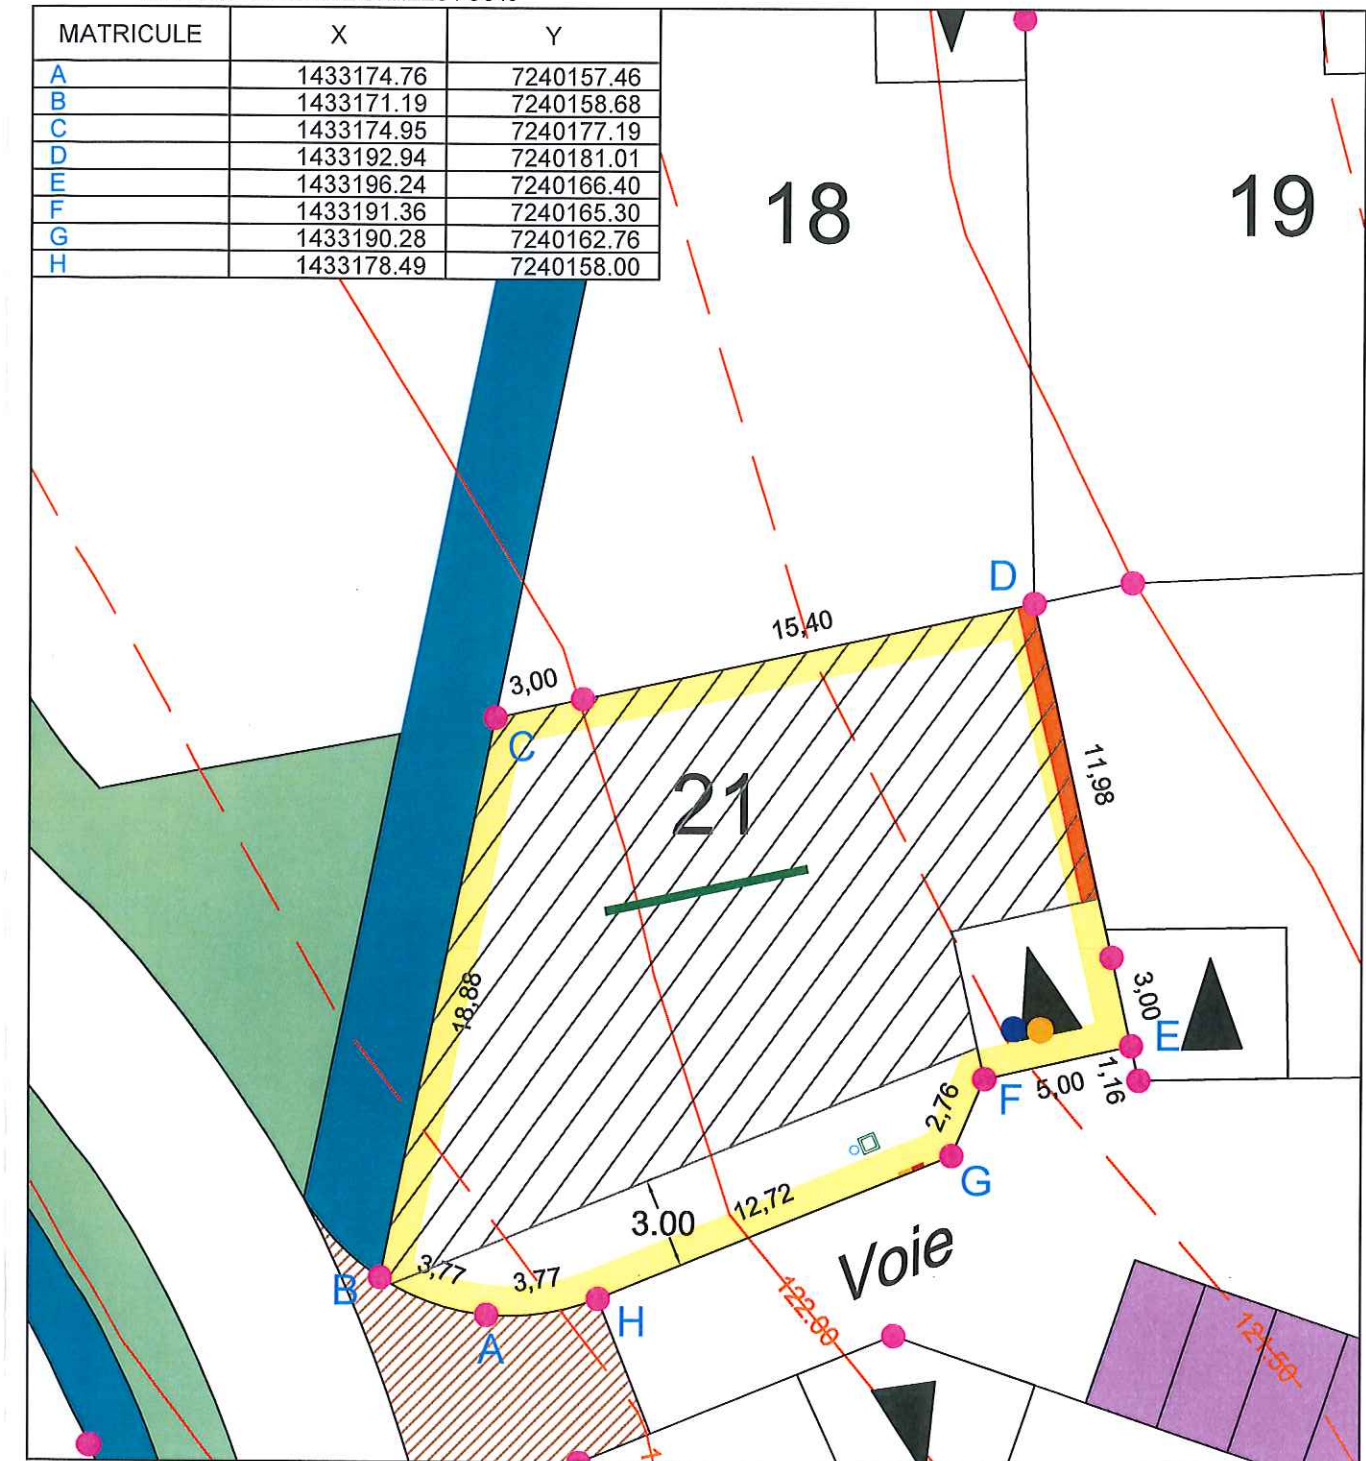

LEGENDE :

- Espaces verts
- Stationnements en domaine public
- Chaussée avec traitement de surface différencié
- Trottoirs
- Stationnement non clos sur rue imposé en domaine privé correspondant à l'unique accès au lot. Dimensions obligatoires (5.00m de profondeur minimum X 5.00m de largeur minimum)
- Périmètre de constructibilité de la construction principale (volume principal hors terrasses + volume secondaire éventuel)
- Ligne d'accroche de la construction principale
- Sens d'orientation imposé de la façade la plus longue du volume principal de la construction principale. Le symbole " + " laisse 2 possibilités pour le sens d'orientation du volume principal de la construction principale

ECHELLE 1/250 - (Impression en A3)

- 124.00- Courbes de niveaux du TN relevées avant travaux VRD.
- Bornes OGE
- Branchement Eaux Usées
- Branchement Eaux Pluviales
- Coffret Electrique
- Coffret Gaz
- Branchement téléphone
- Compteur Eau potable

NOTA : Position des réseaux d'après plans de récolement fournis par les diverses entreprises.