

MAYENNE- 53

Chemin rural du Gravier

Lotissement "Le Clos de la Baudrairie 1"


Vente par SCIC COOP LOGIS

PLAN DE BORNAGE

LOT N° 34


Superficie : 364m²

Cadastre : Section YN n° 48

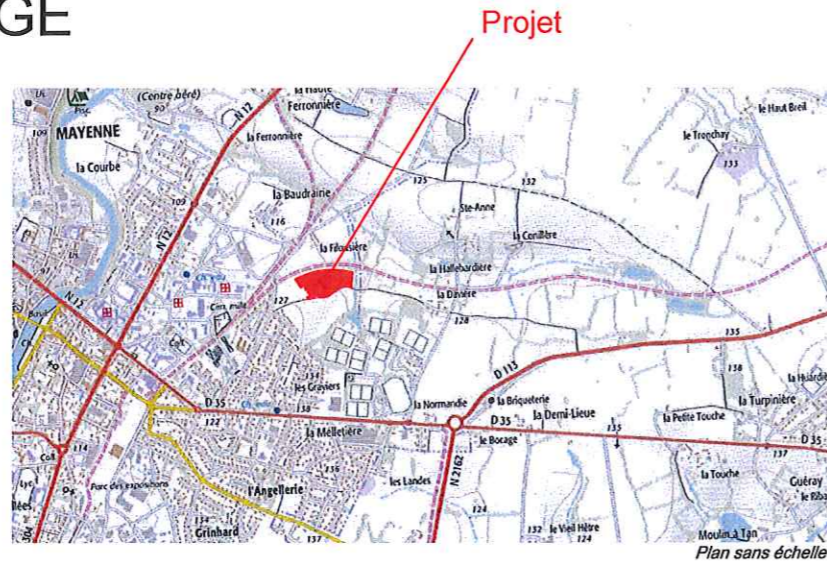

SYSTEME DE COORDONNEES : CC48

MATRICULE	X	Y
A	1433255.71	7240183.28
B	1433263.28	7240164.92
C	1433258.35	7240162.89
D	1433246.28	7240157.92
E	1433239.00	7240176.86

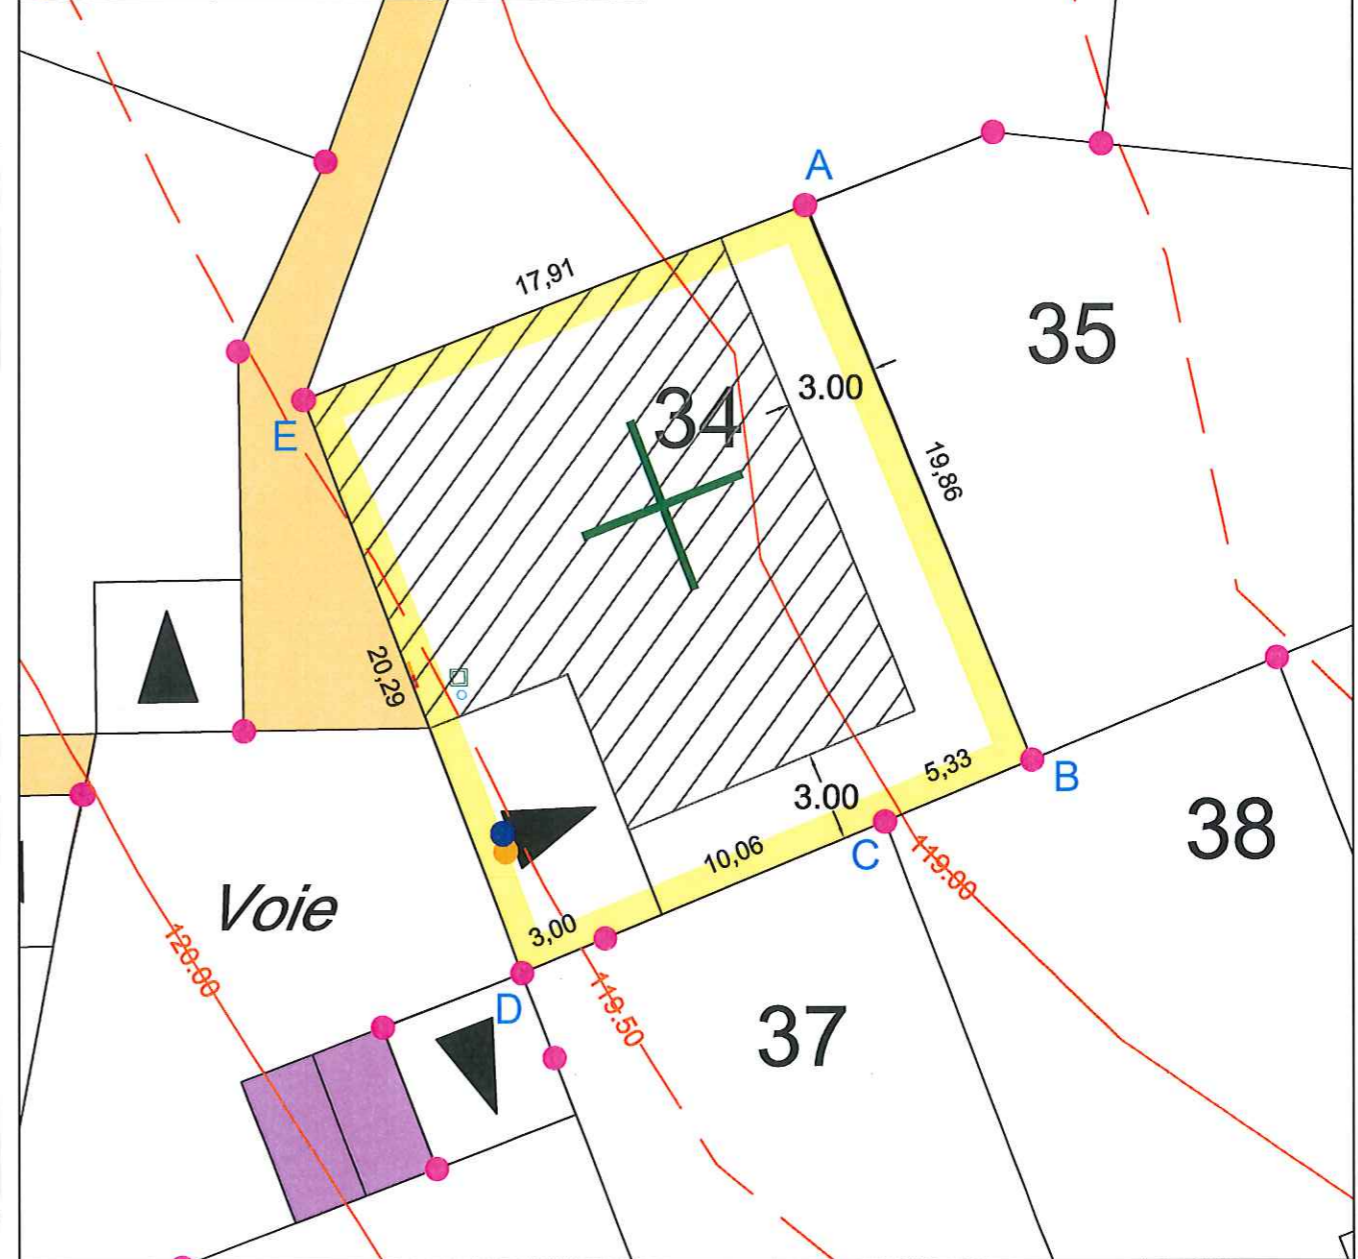

ECHELLE 1/250 - (Impression en A3)

LEGENDE :

- Stationnements en domaine public
- Chemin piéton
- Périmètre de constructibilité de la construction principale (volume principal hors terrasses + volume secondaire éventuel)
- Stationnement non clos sur rue imposé en domaine privé correspondant à l'unique accès au lot. Dimensions obligatoires (5.00m de profondeur minimum X 5.00m de largeur minimum)
- Sens d'orientation imposé de la façade la plus longue du volume principal de la construction principale
- Le symbole "+" laisse 2 possibilités pour le sens d'orientation du volume principal de la construction principale
- Courbes de niveaux du TN relevées avant travaux VRD. -124.00
- Bornes OGE
- Branchement Eaux Usées
- Branchement Eaux Pluviales
- Coffret Electrique
- Coffret Gaz
- Branchement téléphone
- Compteur Eau potable

NOTA : Position des réseaux d'après plans de récolement fournis par les diverses entreprises.

Dressé le 02/08/2016 par :



Géomètres-Experts
Urbanisme & VRD

31, Boulevard Lucien de Montigny

53100 MAYENNE

Tél: 02.43.04.13.06 - Fax: 02.43.00.38.79

email: mayenne@kaligeo.fr

Dossier L18758