

# MAYENNE- 53

Chemin rural du Gravier

Lotissement "Le Clos de la Baudrairie 1"


Vente par SCIC COOP LOGIS

## PLAN DE BORNAGE

LOT N° 35


Superficie : 400m<sup>2</sup>

Cadastre : Section YN n° 49

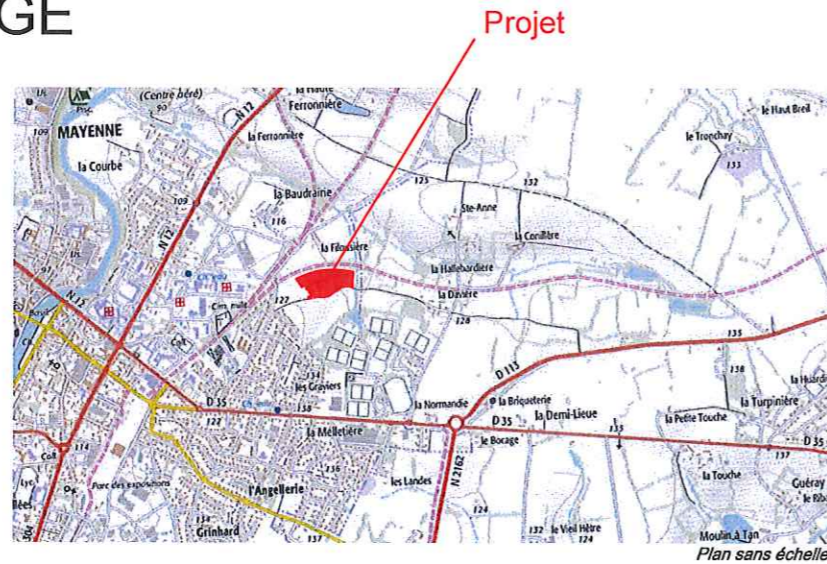

SYSTEME DE COORDONNEES : CC48

MATRICULE	X	Y
A	1433271.44	7240168.29
B	1433286.12	7240174.34
C	1433282.63	7240183.52
D	1433265.61	7240185.31
E	1433261.98	7240185.69
F	1433255.71	7240183.28
G	1433263.28	7240164.92

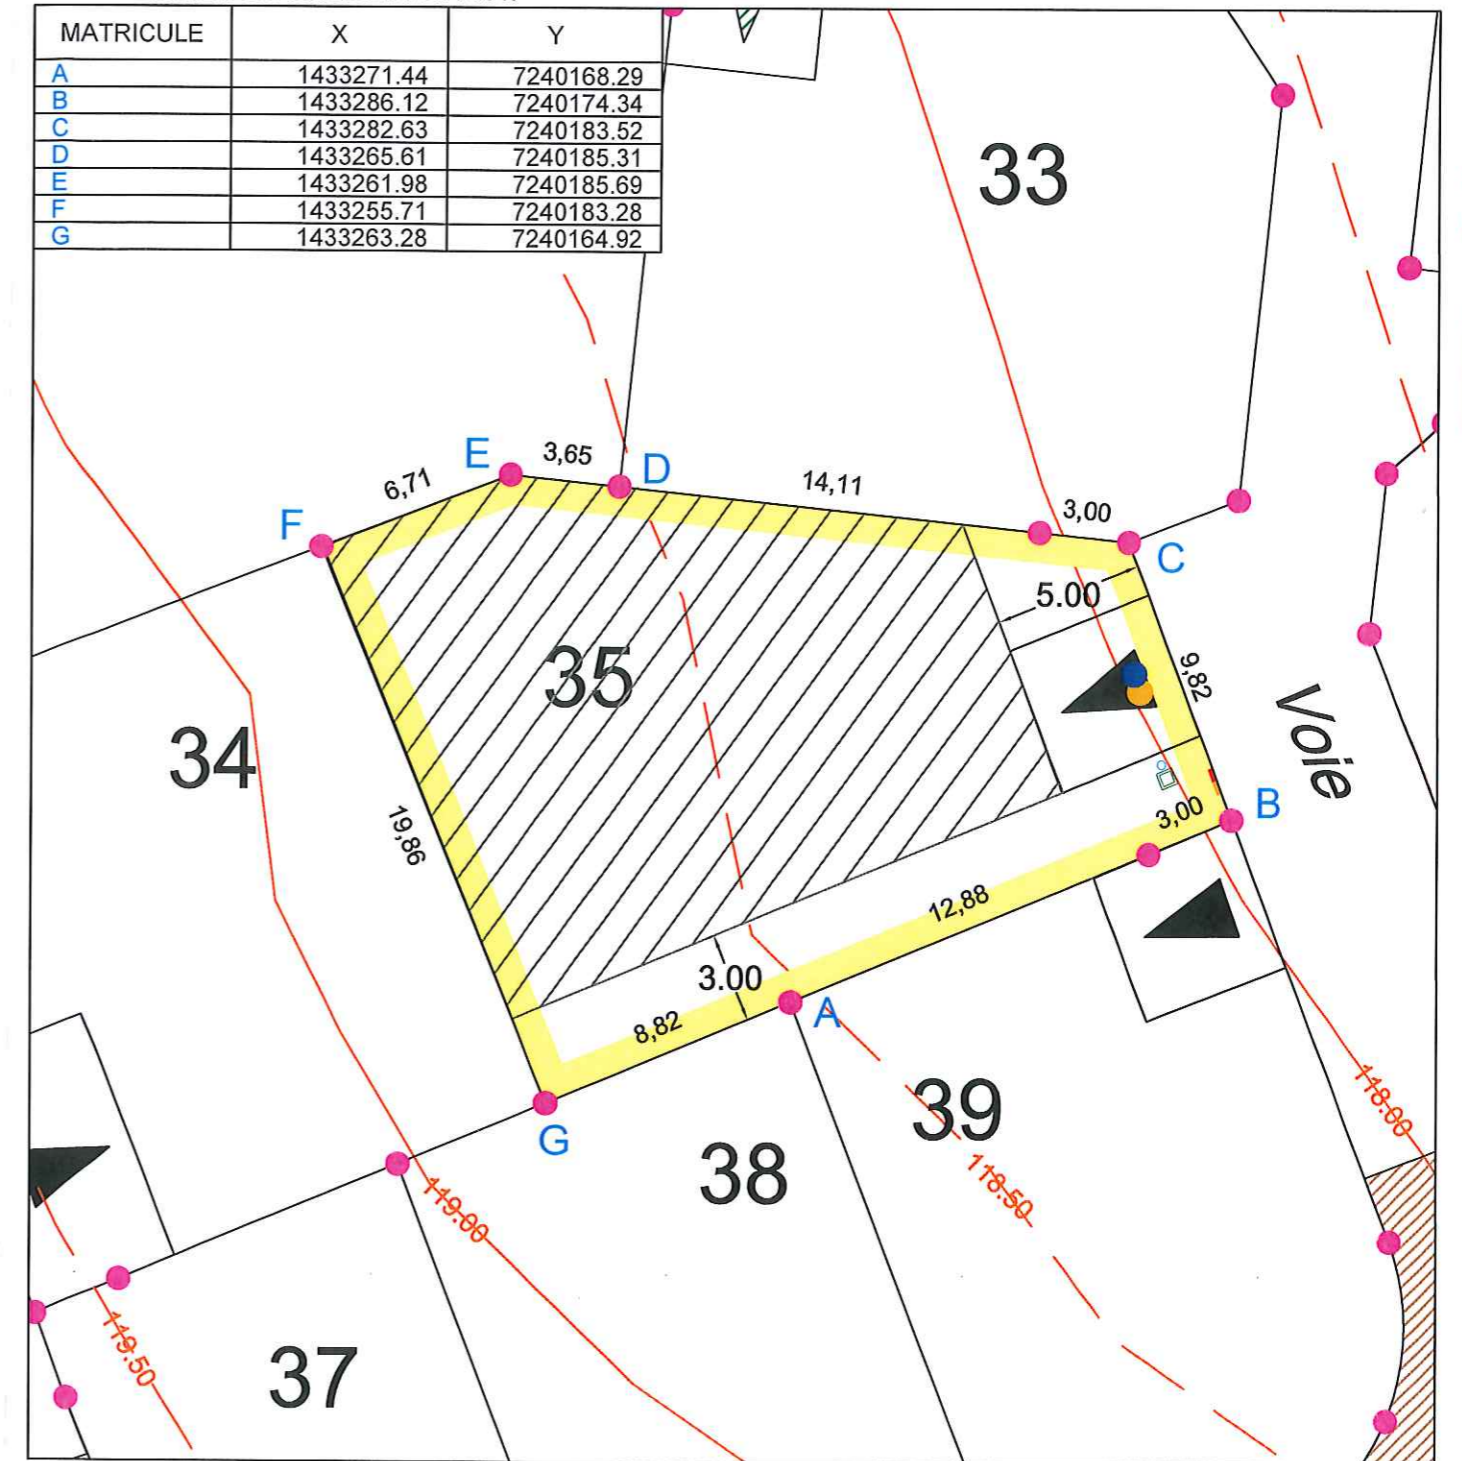

ECHELLE 1/250 - (Impression en A3)

### LEGENDE :

Périmètre de constructibilité de la construction principale (volume principal hors terrasses + volume secondaire éventuel)

Stationnement non clos sur rue imposé en domaine privé correspondant à l'unique accès au lot. Dimensions obligatoires (5.00m de profondeur minimum X 5.00m de largeur minimum)

-124.00 Courbes de niveaux du TN relevées avant travaux VRD.

- Bornes OGE
- Branchement Eaux Usées
- Branchement Eaux Pluviales
- Coffret Electrique
- Coffret Gaz
- Branchement téléphone
- Compteur Eau potable

NOTA : Position des réseaux d'après plans de récolement fournis par les diverses entreprises.

Dressé le 02/08/2016 par :



Géomètres-Experts  
Urbanisme & VRD

31, Boulevard Lucien de Montigny

53100 MAYENNE

Tél: 02.43.04.13.06 - Fax: 02.43.00.38.79

email: mayenne@kaligeo.fr

Dossier L18758