

Département de la Mayenne
MAYENNE
 Rue de la Guesnière

Vente par SCIC COOP LOGIS



Lotissement " La Sérardière "

PLAN DE BORNAGE

LOT N° 13

Surface : 437 m²


Cadastre : YH n°67



Plan général du lotissement - sans échelle

LEGENDE DU PLAN DE COMPOSITION DU PERMIS D'AMENAGER :

- Périmètre du lotissement
- Surfaces cessibles
- Chaussée
- Chaussée avec traitement de surface différencié
- Places de stationnement dans les espaces communs.
- Trottoirs en enrobé
- Allées piétonnes
- Aire de stationnement non close sur rue imposée en domaine privé correspondant à l'unique accès automobile du lot. Dimensions à respecter : largeur de 5.00 m minimum / 6.00 m maximum x 5.00 m de profondeur minimum
- Périmètre de constructibilité de la construction principale (volume principal hors terrasses + volume secondaire accolé éventuel)
- Sens d'orientation imposé de la façade la plus longue du volume principal de la construction principale.
- Le symbole + laisse 2 possibilités pour le sens d'orientation du volume principal de la construction.
- Servitude de passage de canalisation d'eaux pluviales
- Sens de circulation des véhicules
- Zone de retournement pour les impasses d'une longueur supérieure à 60.00m
- Position du poste de transformation électrique
- Espaces verts (se référer au plan paysager PA4c).
- Haie plantée en domaine privé par le lotisseur.
- Arbres existants et/ou projetés (se référer au plan paysager PA4c).
- Connexions piétonnes

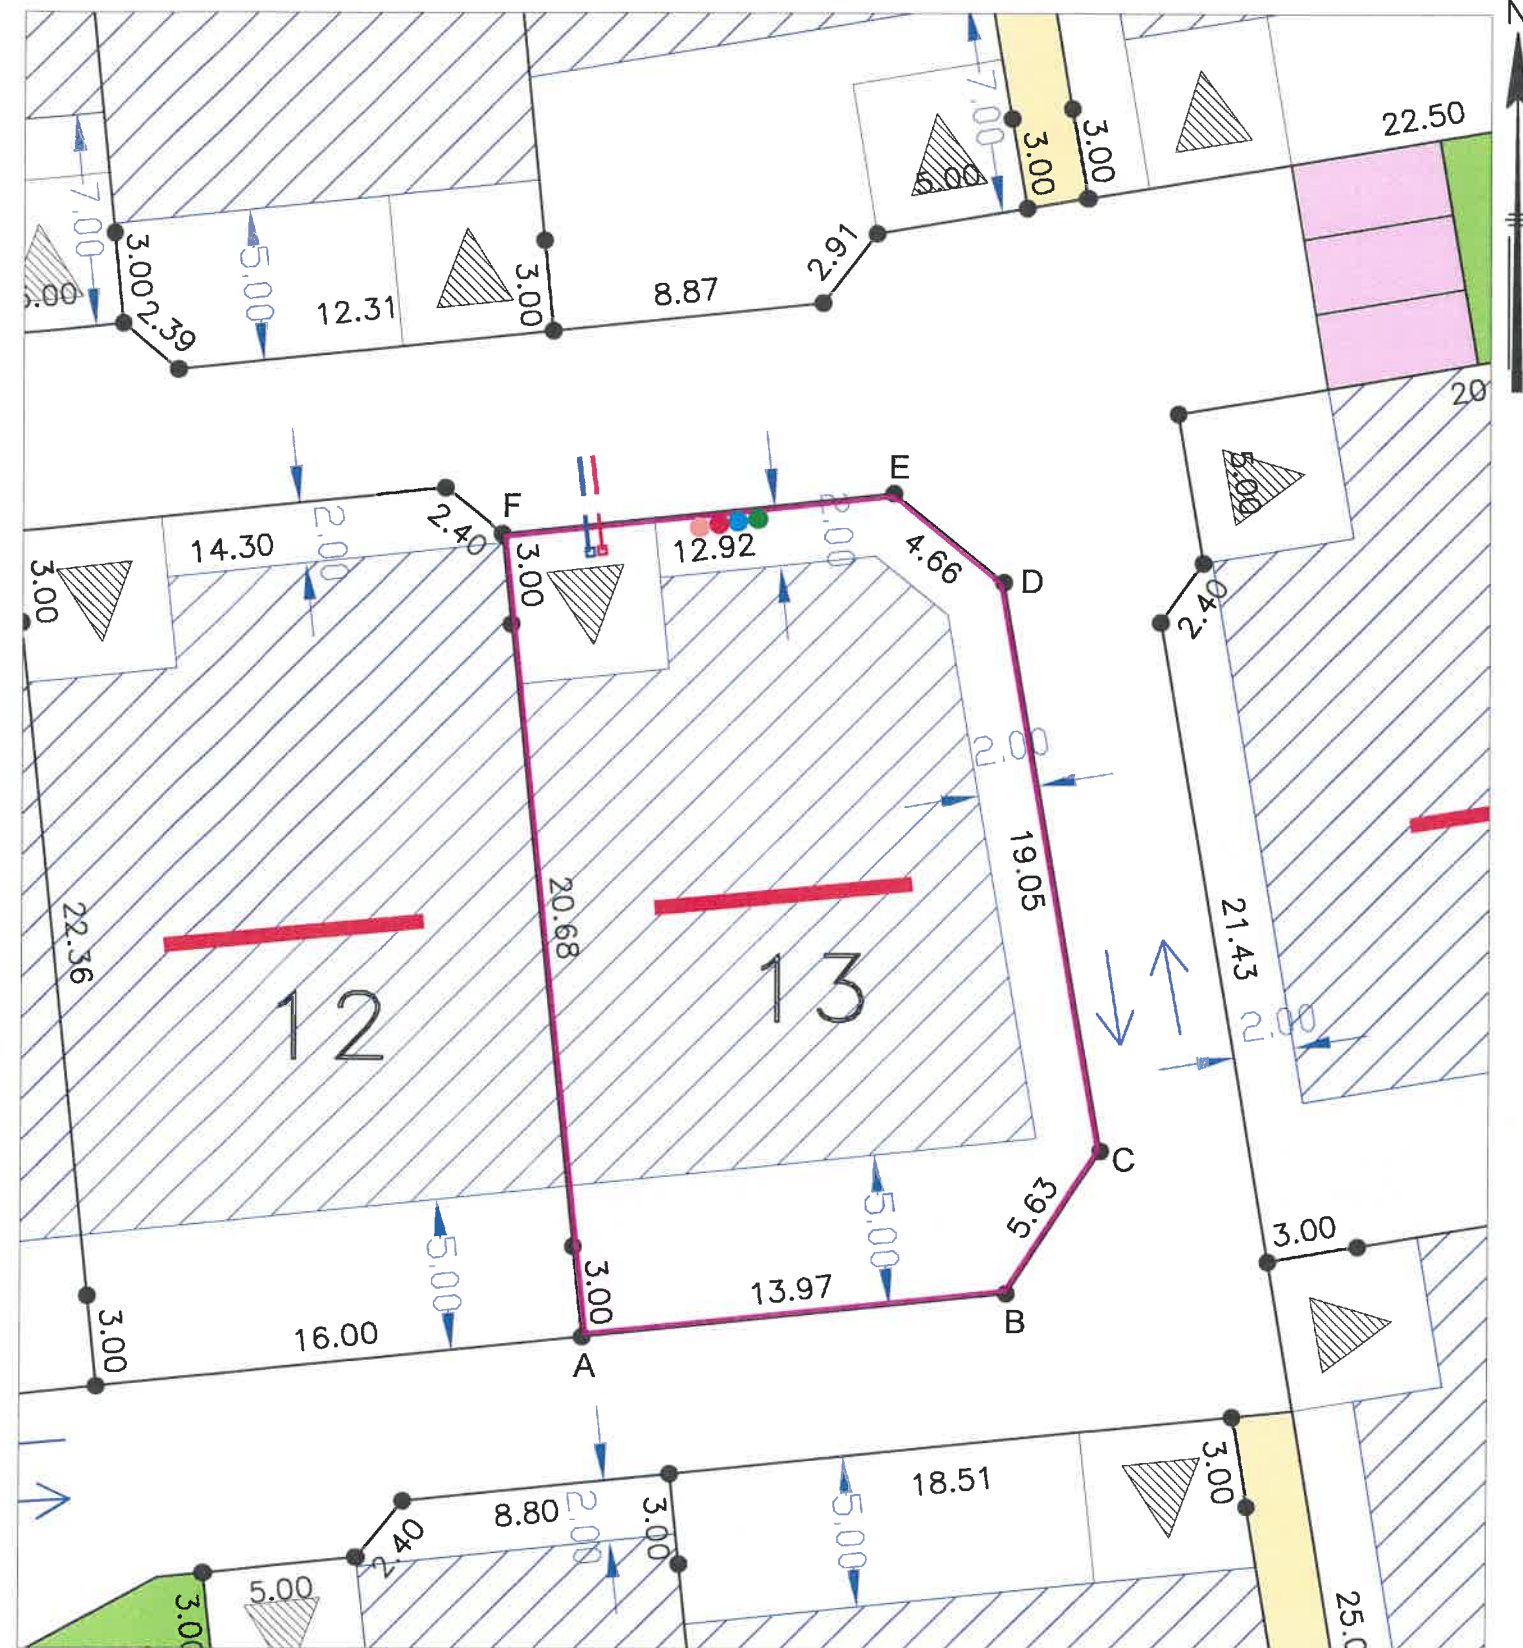

LEGENDE BORNAGE :

● Borne OGE

COORDONNEES (CC48)		
SOMMET	X	Y
A	1430428.16	7239612.84
B	1430442.06	7239614.29
C	1430445.12	7239619.02
D	1430441.92	7239637.79
E	1430438.30	7239640.73
F	1430425.45	7239639.38

ECHELLE 1/250 - (Impression en A3)

Position des branchements issue des plans de récolement fournis par les entreprises.

- Coffrets électriques
- Regard téléphonique et fibre optique
- Citerneau d'eau potable
- Coffrets GAZ
- Boîte de Branchement Eaux Usées
- Boîte de Branchement Eaux pluviales

Dressé le 08/06/2021 par:

