


Département de la Mayenne  
 BONCHAMP LES LAVAL  
 Rue Charles De Gaulle - Rue Bréheret

Vente par SCIC COOP LOGIS



Lotissement  
 " La Chambrouillère 5"  
**PLAN DE BORNAGE**  
 LOT N° 24  
 Superficie : 387 m<sup>2</sup>  
 Cadastre : ZI n°551

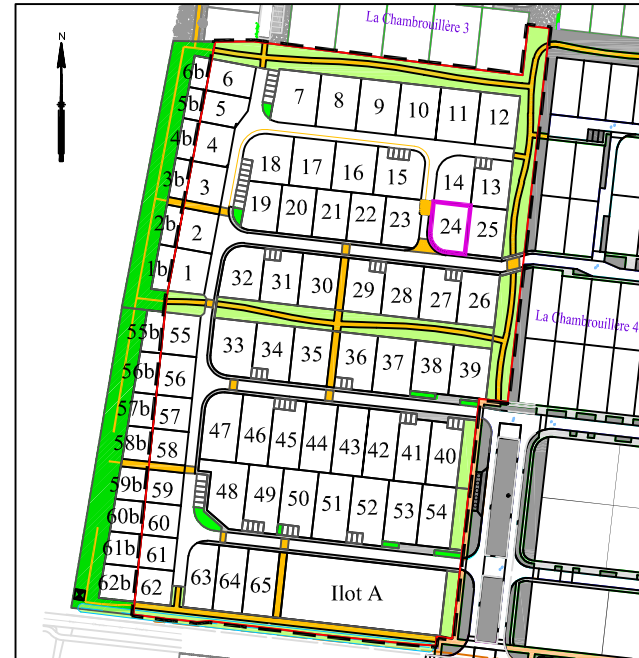

Plan général du lotissement - sans échelle


LEGENDE DU PLAN DE COMPOSITION DU PERMIS D'AMENAGER :

- Périmètre du lotissement
- Surfaces cessibles
- Portion de terrain en zone N destinée à être vendue avec le lot correspondant (Zone non aedificandi de la construction principale)
- Places de stationnement dans les espaces communs
- Espaces verts d'accompagnement de voirie (couvre sols, arbustes) (position et nombre approximatif)
- Mail paysagé et engazonné
- Mail paysagé et engazonné créé par le lotisseur en Zone N (largeur 12.00m)
- Aire de stationnement non close sur rue imposée en domaine privé correspondant à l'unique accès automobile du lot. Dimensions à respecter : largeur de 5.00 m minimum / 6.00 m maximum x 5.00 m de profondeur minimum
- Haies horticoles plantées en domaine privé par le lotisseur (largeur 0.80m) en dehors des accès aux lots et éventuelles constructions implantées en limite
- Emplacement projeté pour le transformateur électrique HT/BT (à confirmer par ENEDIS)
- Cheminements piétons créés par le lotisseur en Zone N
- Trottoirs
- Traitement de surface différencié
- Marquage (type résine pépite gravillonnée)
- Cheminements piétons
- Sens de circulation des véhicules
- Plantations d'arbres tiges (position et nombre donnés à titre indicatif)

**Agrandissement:**

Coffret EDF relevé par Kaligéo, le 06/01/2022  
 Boîte de branch. EP } D'après le plan de recolement fourni par le Maître d'Oeuvre.  
 Boîte de branch. EU }  
 Cote projet voirie finie au droit de l'accès au lot

RATTACHEMENT - LAMBERT 93 - CC48		
MAT	X	Y
A	1423522.09	7215392.88
B	1423539.48	7215390.93
C	1423536.90	7215368.07
D	1423527.96	7215369.08
E	1423522.26	7215372.22
F	1423520.46	7215378.48

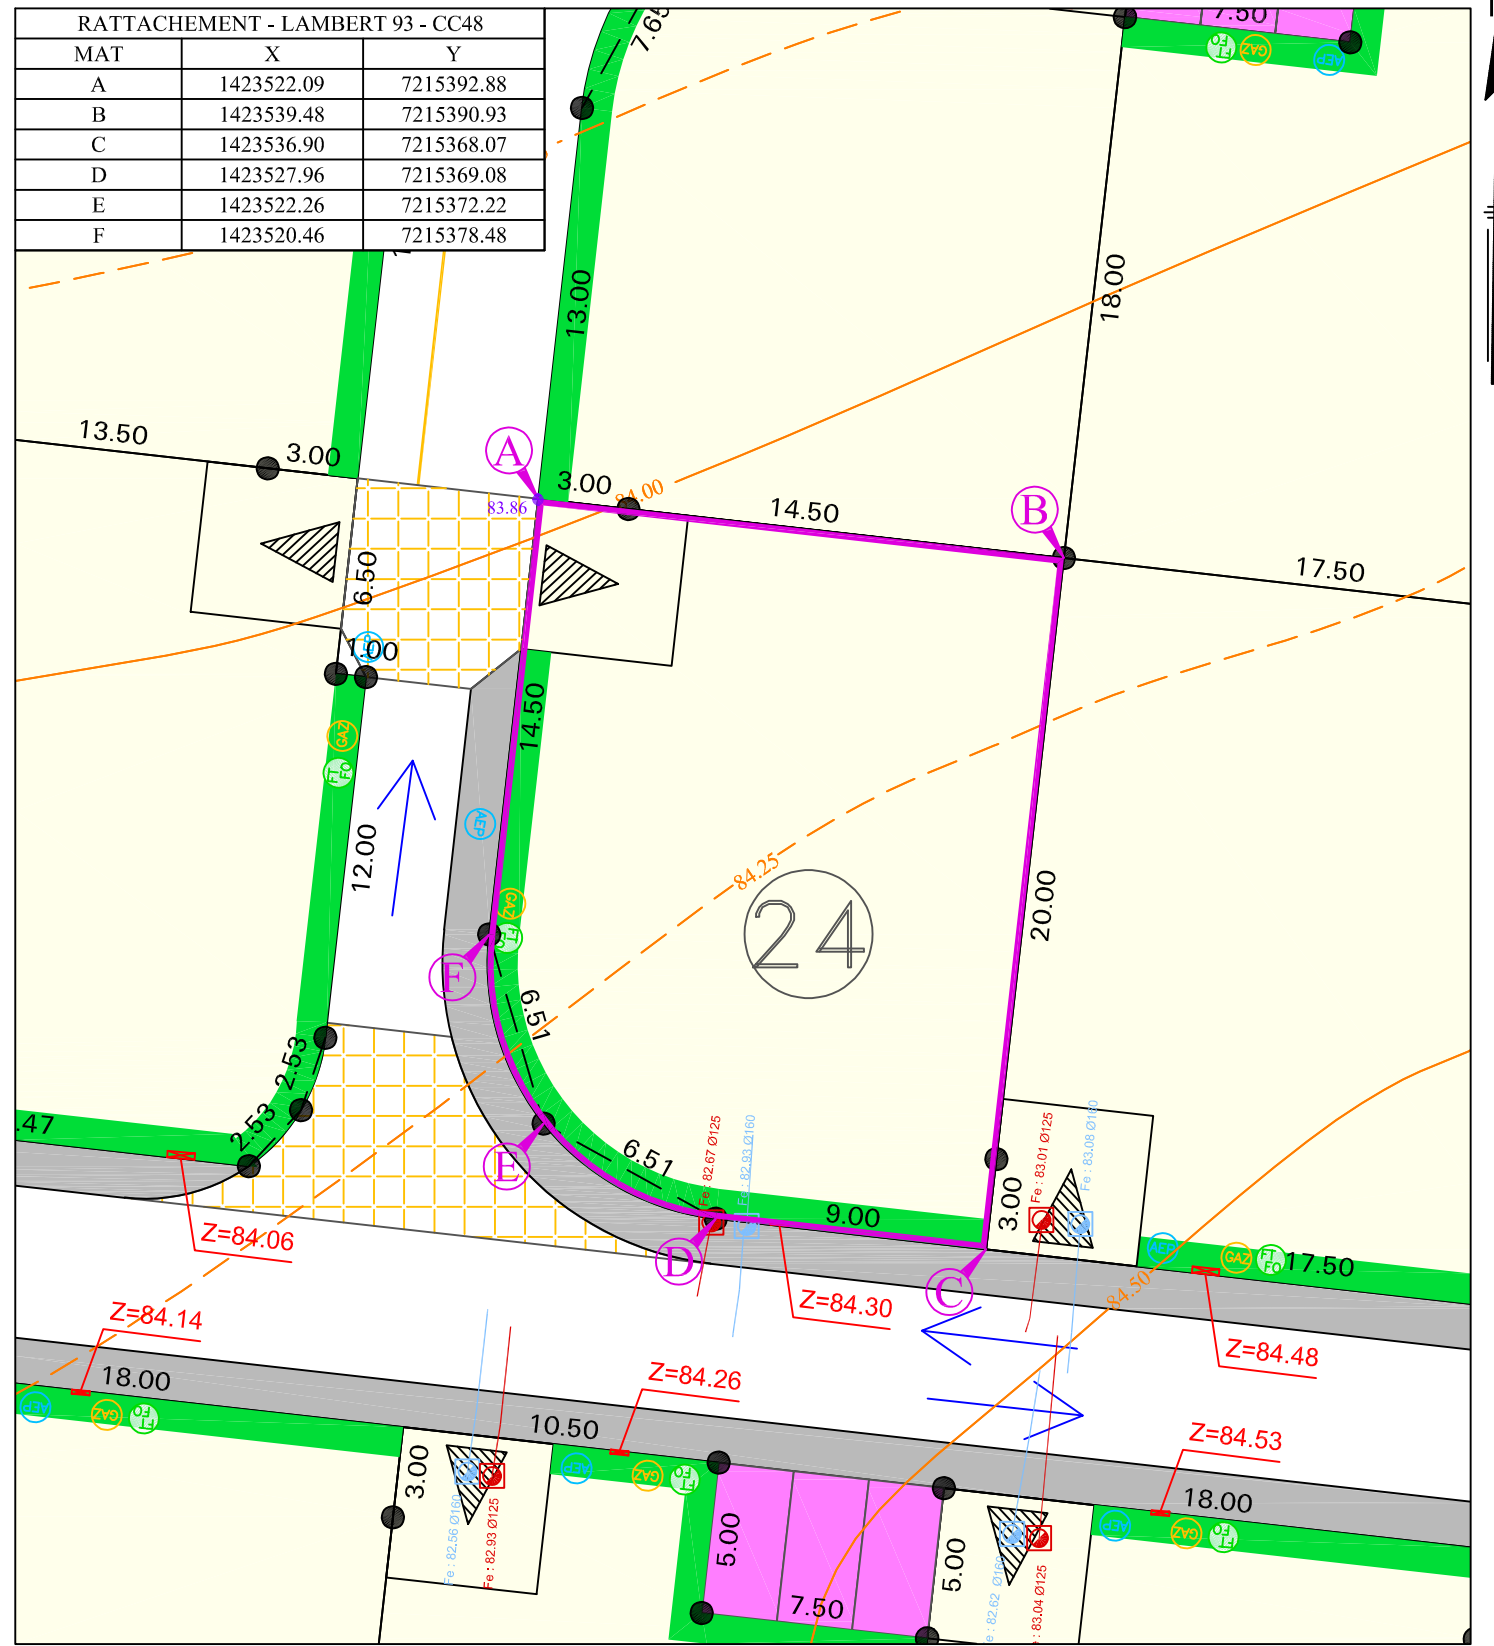

- LEGENDE BORNAGE : LEGENDE TOPOGRAPHIQUE ECHELLE 1/250 - (Impression en A3)
- Borne OGE
  - Courbe de niveau Avant travaux VRD

**Avertissement:**  
 Avant toute utilisation des points implantés et repérés sur le présent document l'utilisateur est tenu de vérifier que ceux-ci n'ont pas été déplacés depuis leur mise en place. La valeur juridique de ce document n'est acquise que s'il a été joint en l'état à un acte authentique ou une décision de justice.

**Nota:**  
 Les bornes représentées sur le présent plan pourront être, le cas échéant, remplacées lors du bornage définitif par une autre matérialisation au sol (exemple : clou métallique, marque de peinture) selon les travaux qui auront été réalisés à proximité du lot.

- Position des branchements issue des plans projet (Position approximative donnée à titre indicatif)
- Coffrets gaz
  - Regard téléphonique et fibre optique
  - Citerneau d'eau potable