

Département de la Mayenne
 BONCHAMP LES LAVAL
 Rue Charles De Gaulle - Rue Bréheret

Vente par SCIC COOP LOGIS



Lotissement " La Chambrouillère 5" PLAN DE BORNAGE

LOT N° 6
 Superficie : 319 m²
 Parcelle n°6b (Zone N) : 121 m²
 Cadastre : ZI n°532 et 533



LEGENDE DU PLAN DE COMPOSITION DU PERMIS D'AMENAGER :

- Périmètre du lotissement
- Surfaces cessibles
- Portion de terrain en zone N destinée à être vendue avec le lot correspondant (Zone non aedificandi de la construction principale)
- Places de stationnement dans les espaces communs
- Espaces verts d'accompagnement de voirie (couvre sols, arbustes) (position et nombre approximatif)
- Mail paysagé et engazonné
- Mail paysagé et engazonné créé par le lotisseur en Zone N (largeur 12.00m)
- Aire de stationnement non close sur rue imposée en domaine privé correspondant à l'unique accès automobile du lot. Dimensions à respecter : largeur de 5.00 m minimum / 6.00 m maximum x 5.00 m de profondeur minimum
- Haies horticoles plantées en domaine privé par le lotisseur (largeur 0.80m) en dehors des accès aux lots et éventuelles constructions implantées en limite
- Emplacement projeté pour le transformateur électrique HT/BT (à confirmer par ENEDIS)
- Cheminements piétons créés par le lotisseur en Zone N
- Trottoirs
- Traitement de surface différencié
- Marquage (type résine pépite gravillonnée)
- Cheminements piétons
- Sens de circulation des véhicules
- Plantations d'arbres tiges (position et nombre donnés à titre indicatif)


Dressé le 31 Mai 2022 par:

 Géomètres-Experts Fonciers
 Dossier 20396
 Réalisé par : BL

Agrandissement:

Coffret EDF relevé par Kaligeo, le 06/01/2022
 Boîte de branch. EP } D'après le plan de recolement fourni par le Maître d'Oeuvre.
 Boîte de branch. EU }
 100.00 Cote projet voirie finie au droit de l'accès au lot
 Z = cote sol fini coffret

RATTACHEMENT - LAMBERT 93 - CC48		
MAT	X	Y
A	1423409.28	7215461.75
B	1423417.28	7215460.25
C	1423438.23	7215456.32
D	1423435.46	7215441.57
E	1423414.49	7215445.51
F	1423406.51	7215447.01

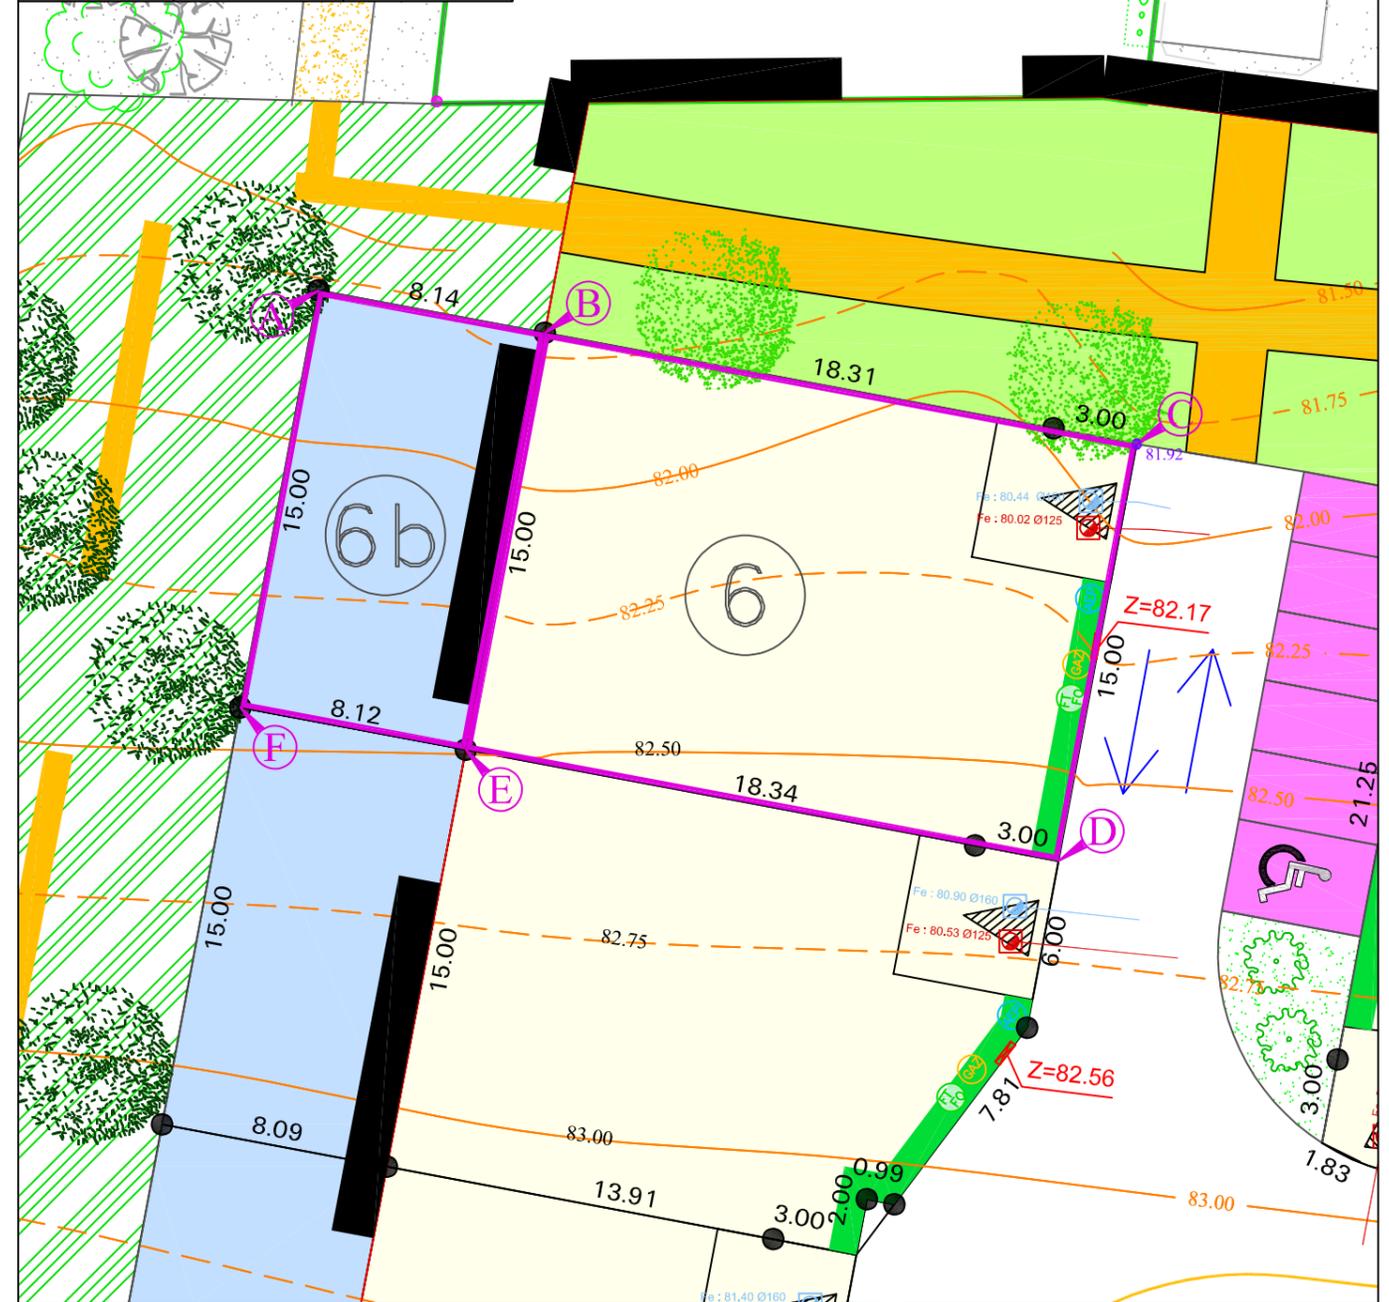

- LEGENDE BORNAGE :
 Borne OGE
- LEGENDE TOPOGRAPHIQUE
 85.00 Courbe de niveau Avant travaux VRD

ECHELLE 1/250 - (Impression en A3)

Avertissement:
 Avant toute utilisation des points implantés et repérés sur le présent document l'utilisateur est tenu de vérifier que ceux-ci n'ont pas été déplacés depuis leur mise en place. La valeur juridique de ce document n'est acquise que s'il a été joint en l'état à un acte authentique ou une décision de justice.

Nota:
 Les bornes représentées sur le présent plan pourront être, le cas échéant, remplacées lors du bornage définitif par une autre matérialisation au sol (exemple : clou métallique, marque de peinture) selon les travaux qui auront été réalisés à proximité du lot.

- Position des branchements issue des plans projet (Position approximative donnée à titre indicatif)
- Coffrets gaz
 - Regard téléphonique et fibre optique
 - Citerneau d'eau potable